

湖北师范大学文理学院搬迁项目扩建工程（学生宿舍1）、湖北师范大学文理学院搬迁项目扩建工程（教师周转房1、3，学生宿舍2、3）规划条件核实验收批前公示

根据湖北师范大学文理学院申请，经研究，原则同意公示无异议后按程序办理湖北师范大学文理学院搬迁项目扩建工程（学生宿舍1）、湖北师范大学文理学院搬迁项目扩建工程（教师周转房1、3，学生宿舍2、3）规划条件核实验收。本次仅验收学生宿舍1、教师周转房1、教师周转房3、学生宿舍2、学生宿舍3。为广泛听取意见，根据《中华人民共和国城乡规划法》和《关于城乡规划公开公示的规定》（建规[2013]166号）的相关规定，现对该项目规划核实处理意见进行公示。在公示期间，有关单位或个人对该项目规划核实处理结果有何意见或建议的，可通过以下方式反映。

公示日期：2025 年1月8日 -2025 年1月14日

联系电话：0714-6398064 黄石市自然资源和规划局开发区·铁山区分局 黄先生
 0714-6398075 黄石市自然资源和规划局开发区·铁山区分局 王女士


网上公示：<http://zrzy.huangshi.gov.cn/>

电子邮箱：hszrzyhghj@163.com（黄石市自然资源和城乡建设局网上邮箱）


有效反馈意见需留真实姓名、联系方式和地址。本案涉及的利害关系人，依法享有听证权。如需要听证，应在本案公示期内向审批机关提出。

黄石市自然资源和城乡建设局
2025 年1月7日

方案规划总平面图

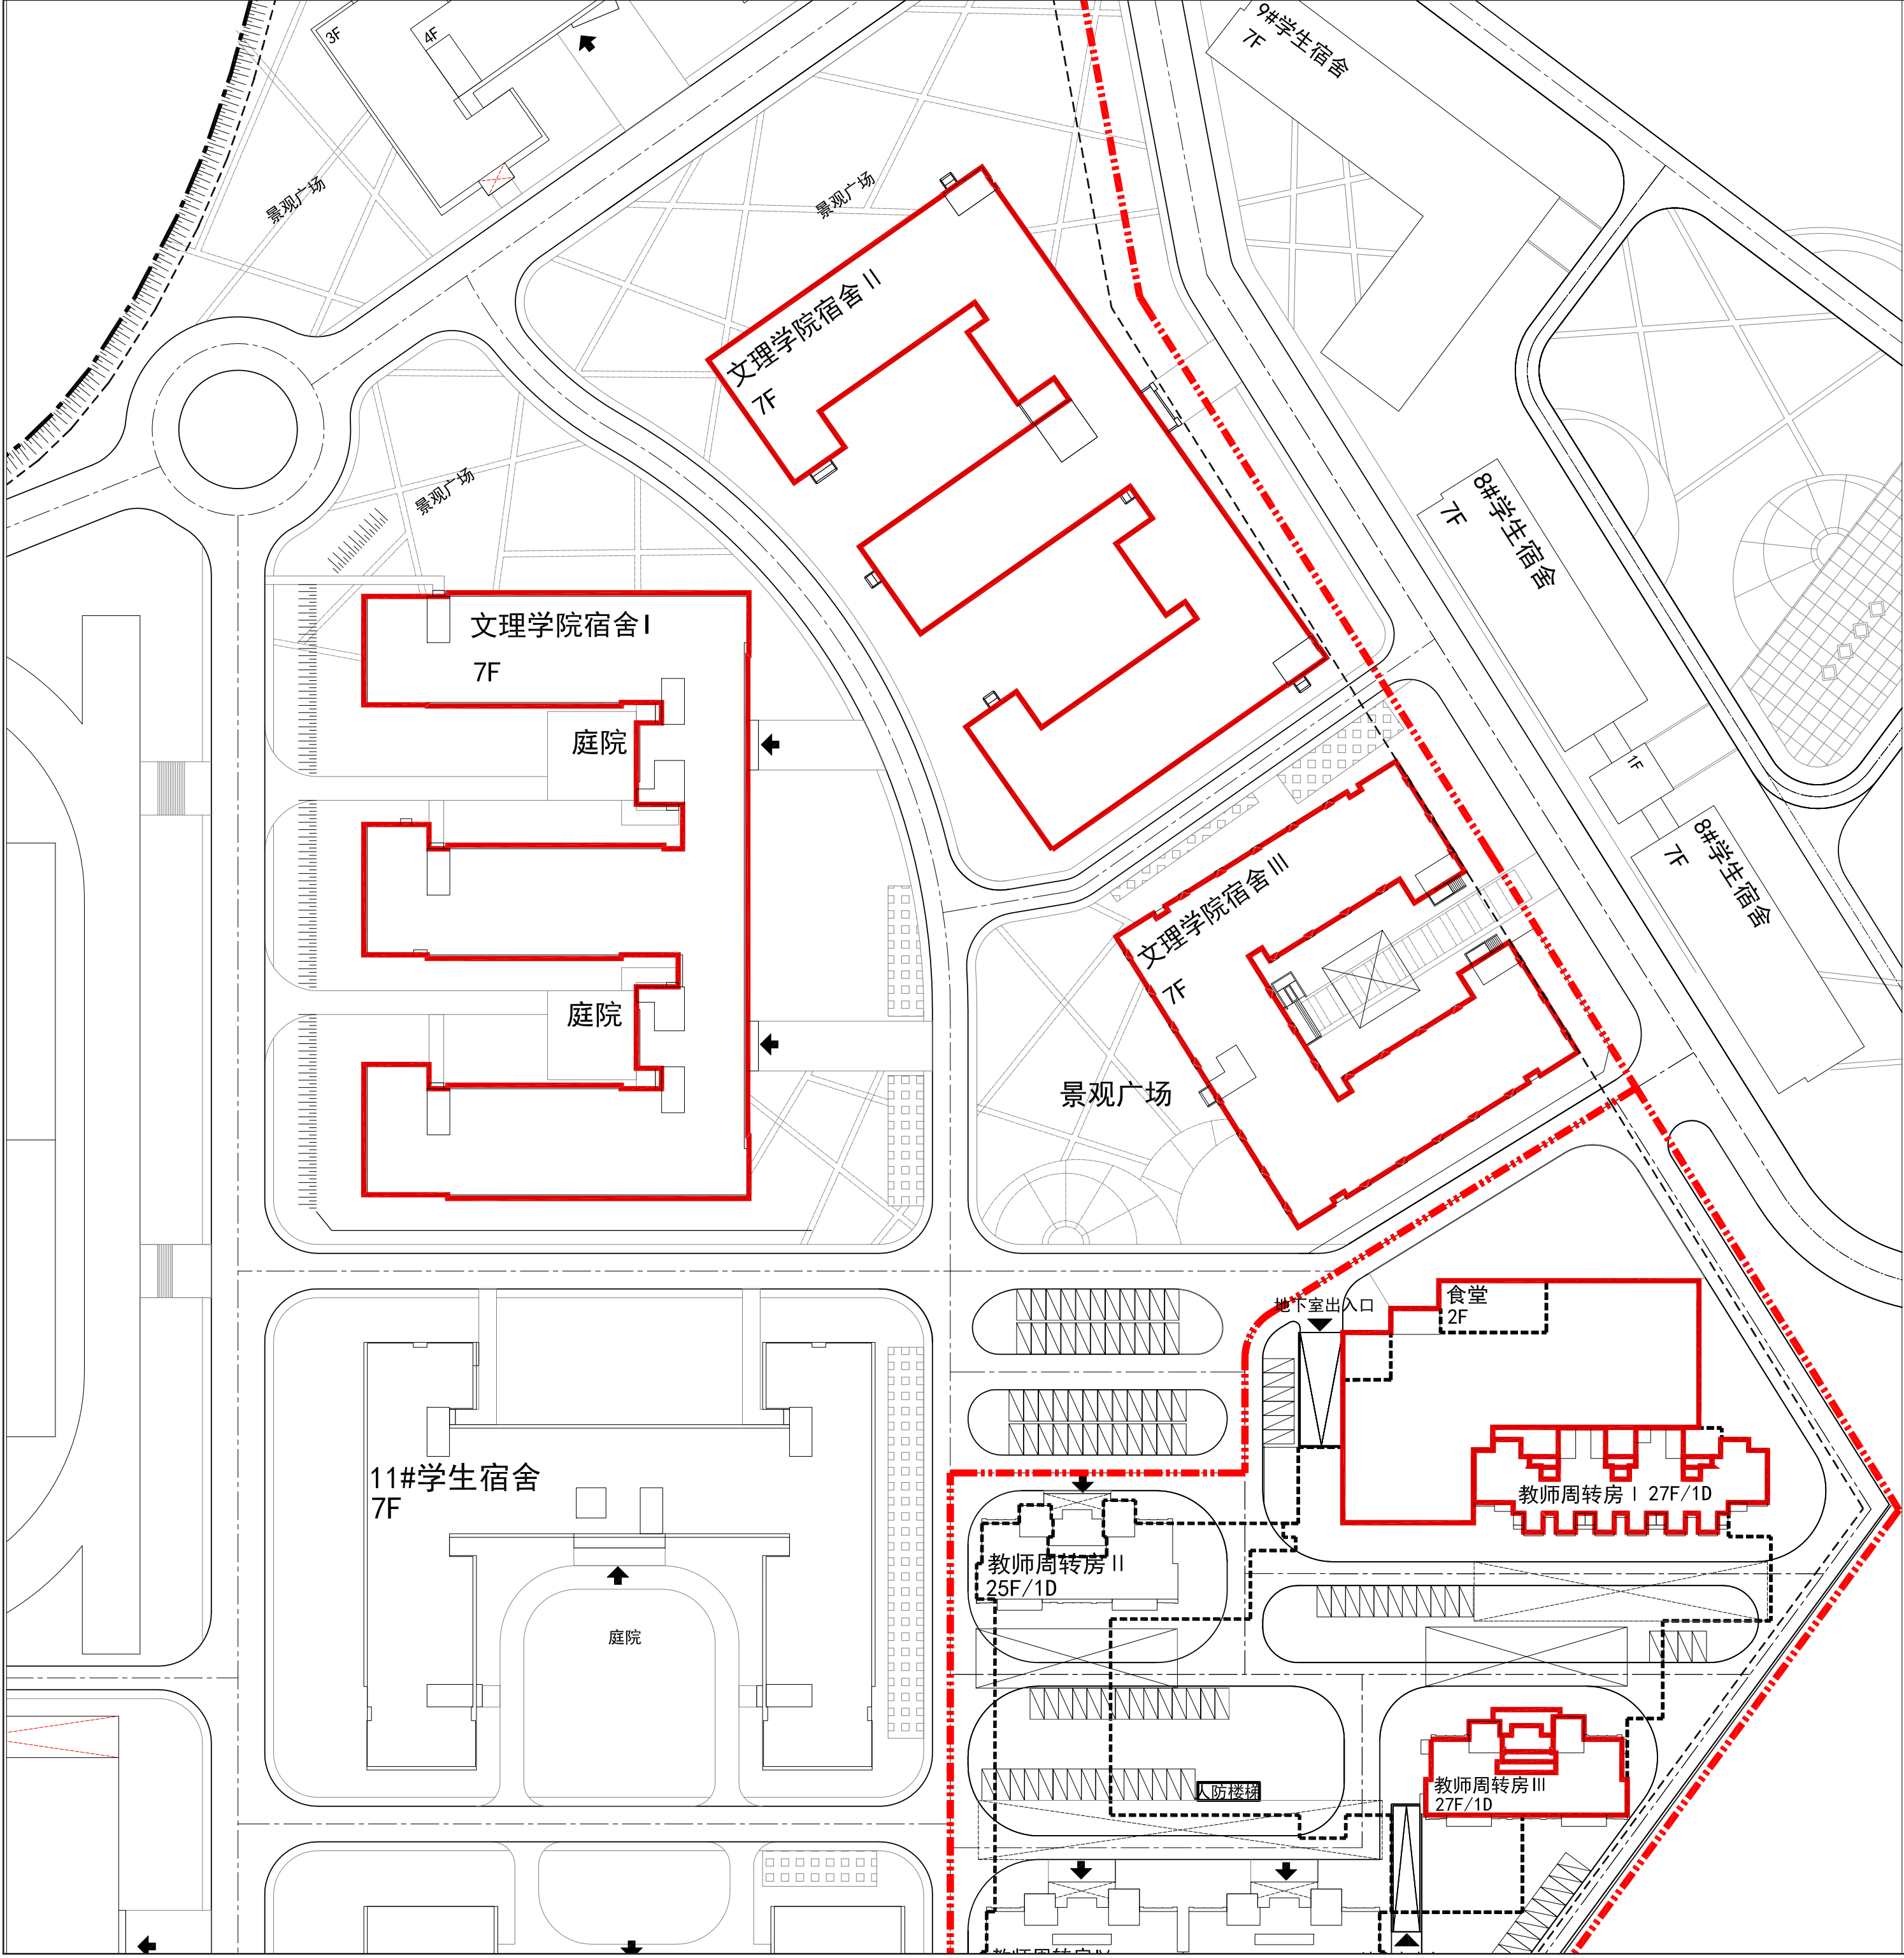

竣工图

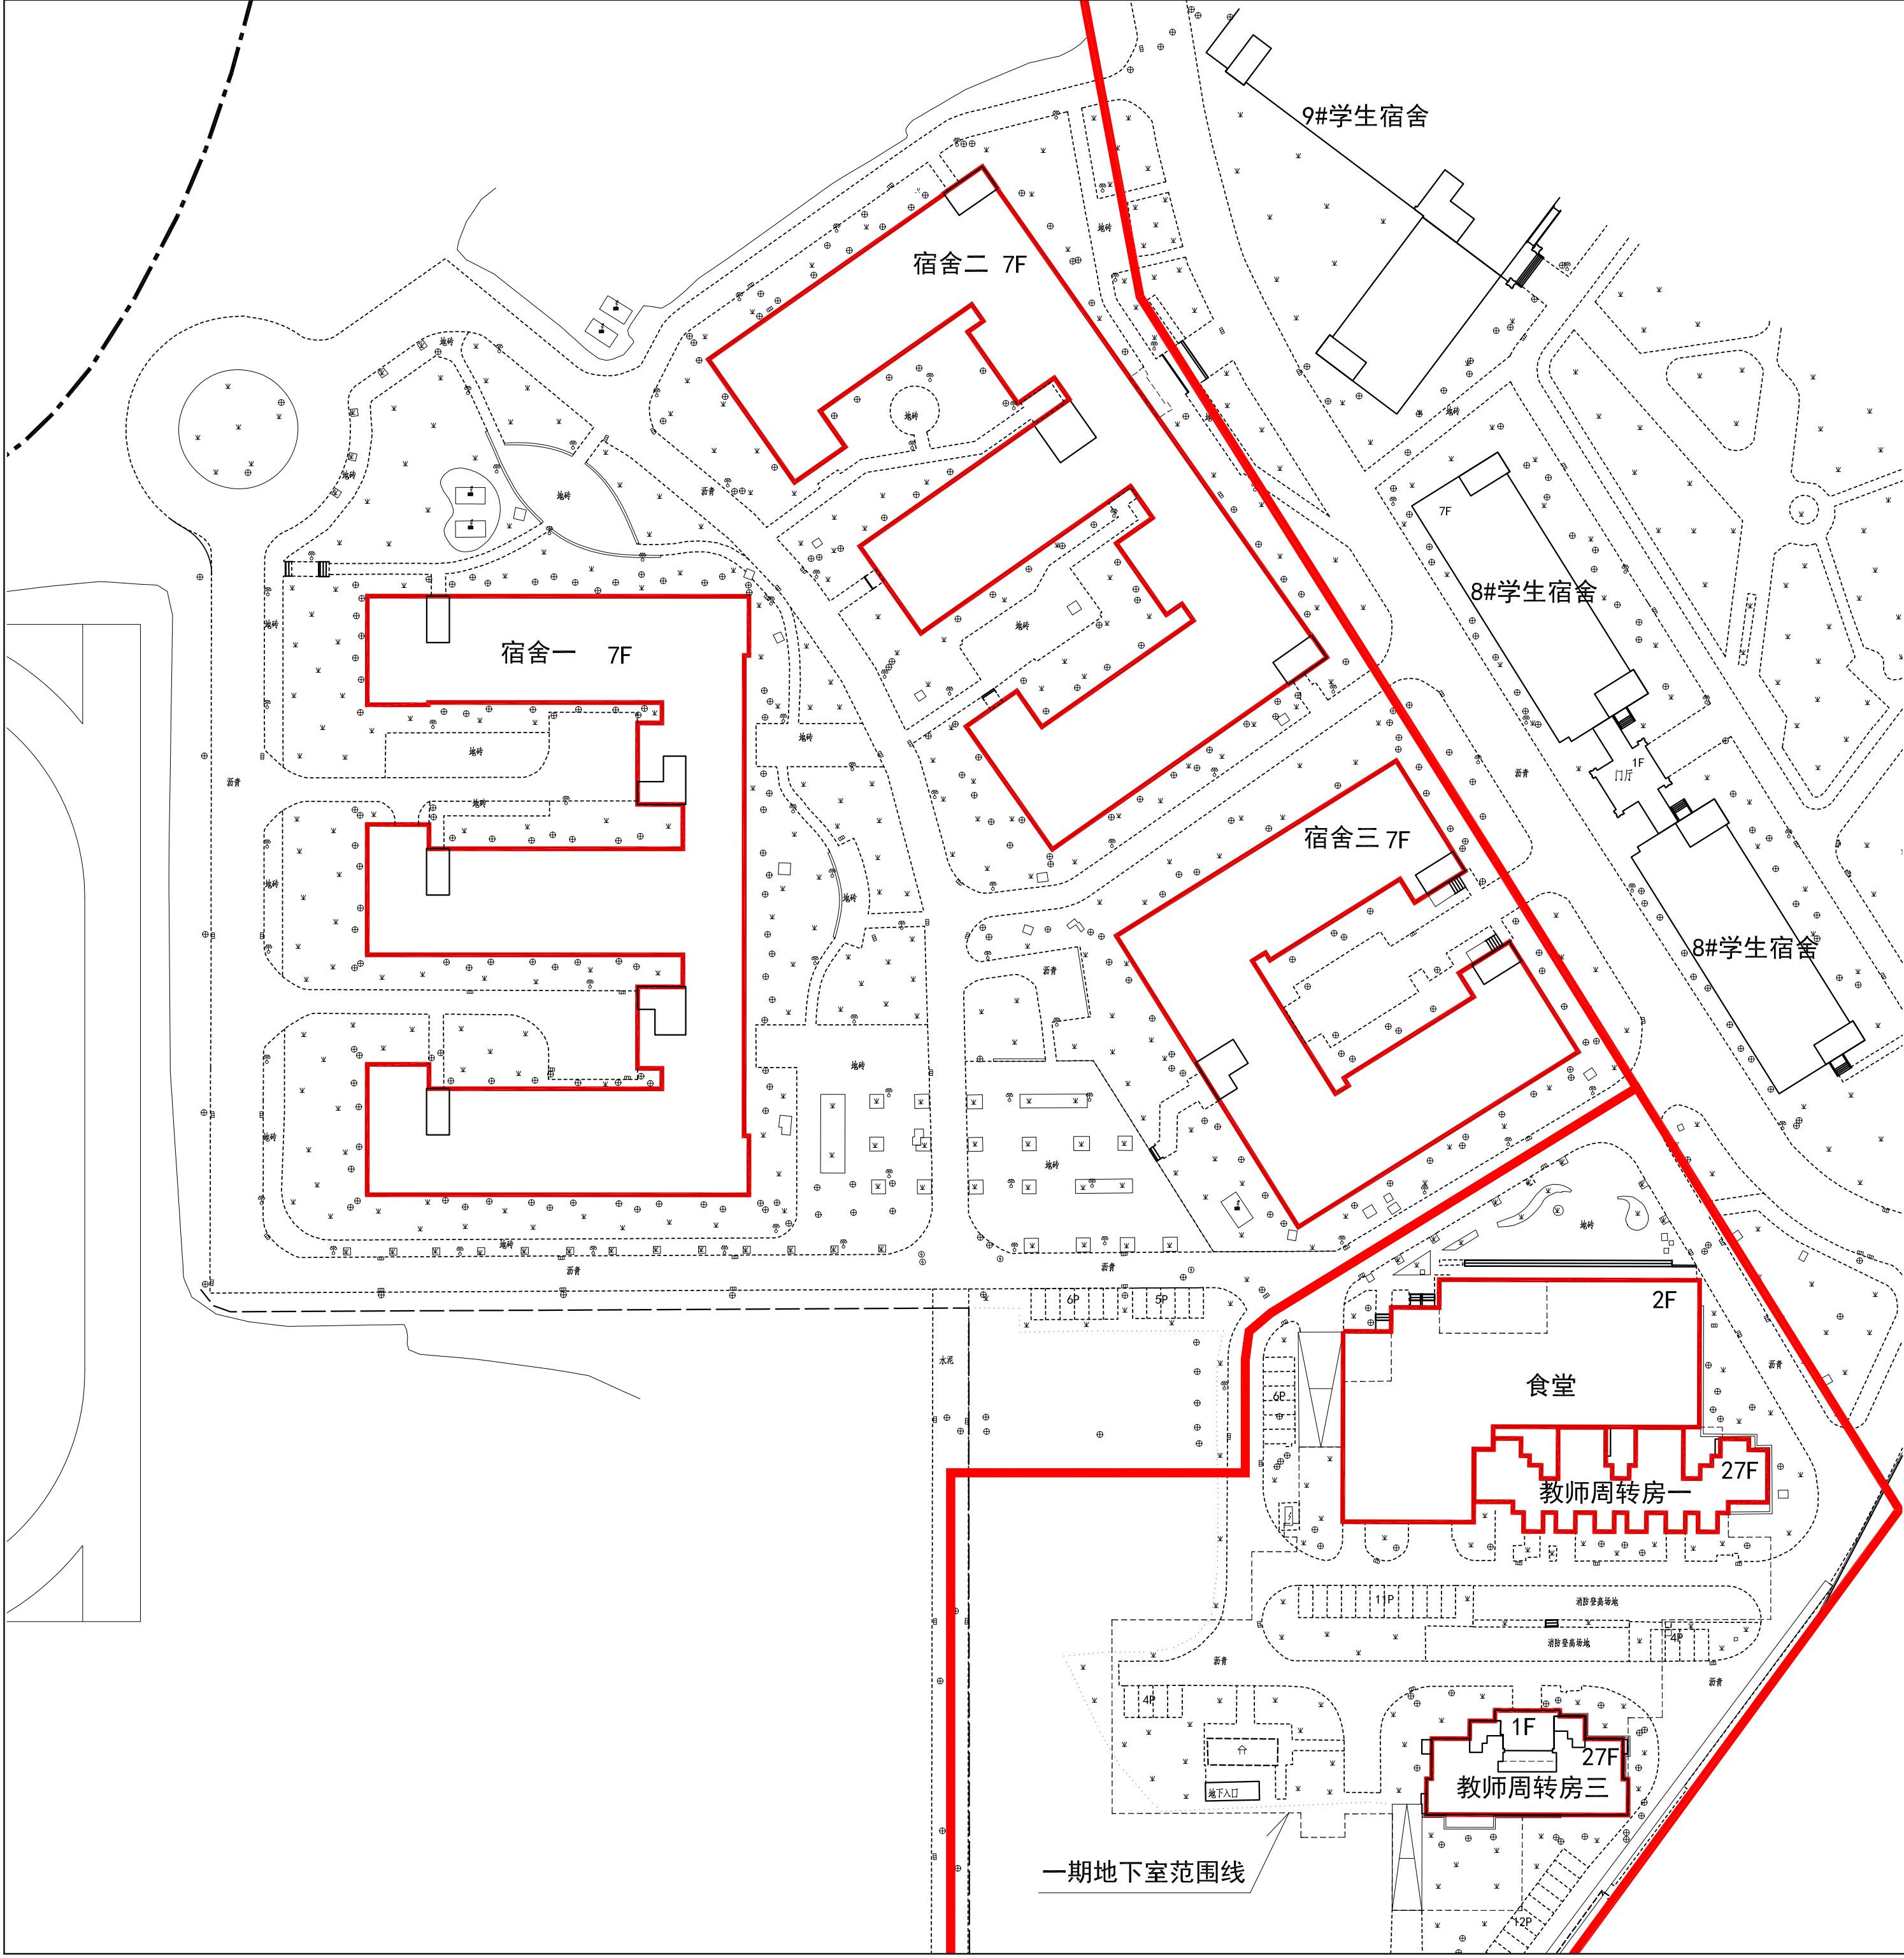

竣工鸟瞰图

