

湖北师范大学文理学院搬迁项目（3#教学楼）规划条件核实验收 批前公示


根据湖北师范大学文理学院申请，经研究，拟公示无异议后按程序办理湖北师范大学文理学院搬迁项目（3#教学楼）规划条件核实验收。为广泛听取意见，根据《中华人民共和国城乡规划法》和《关于城乡规划公开公示的规定》（建规[2013]166号）的相关规定，现对该项目规划条件核实验收进行公示。在公示期间，有关单位或个人对该项目规划条件核实验收有何意见或建议的，可通过以下方式反映。

公示日期：2025年5月15日-2025年5月23日
联系电话：0714-6398064 黄石市自然资源和规划局开发区·铁山区分局 黄先生
 0714-6398075 黄石市自然资源和规划局开发区·铁山区分局 王女士
网上公示：<http://zrzy.huangshi.gov.cn/>
电子邮箱：hszrzyhghj@163.com（黄石市自然资源和城乡建设局网上邮箱）


有效反馈意见需留真实姓名、联系方式和地址。本案涉及的利害关系人，依法享有听证权。如需要听证，应在本案公示期内向审批机关提出。

黄石市自然资源和城乡建设局
2025年5月14日

方案规划总平面图

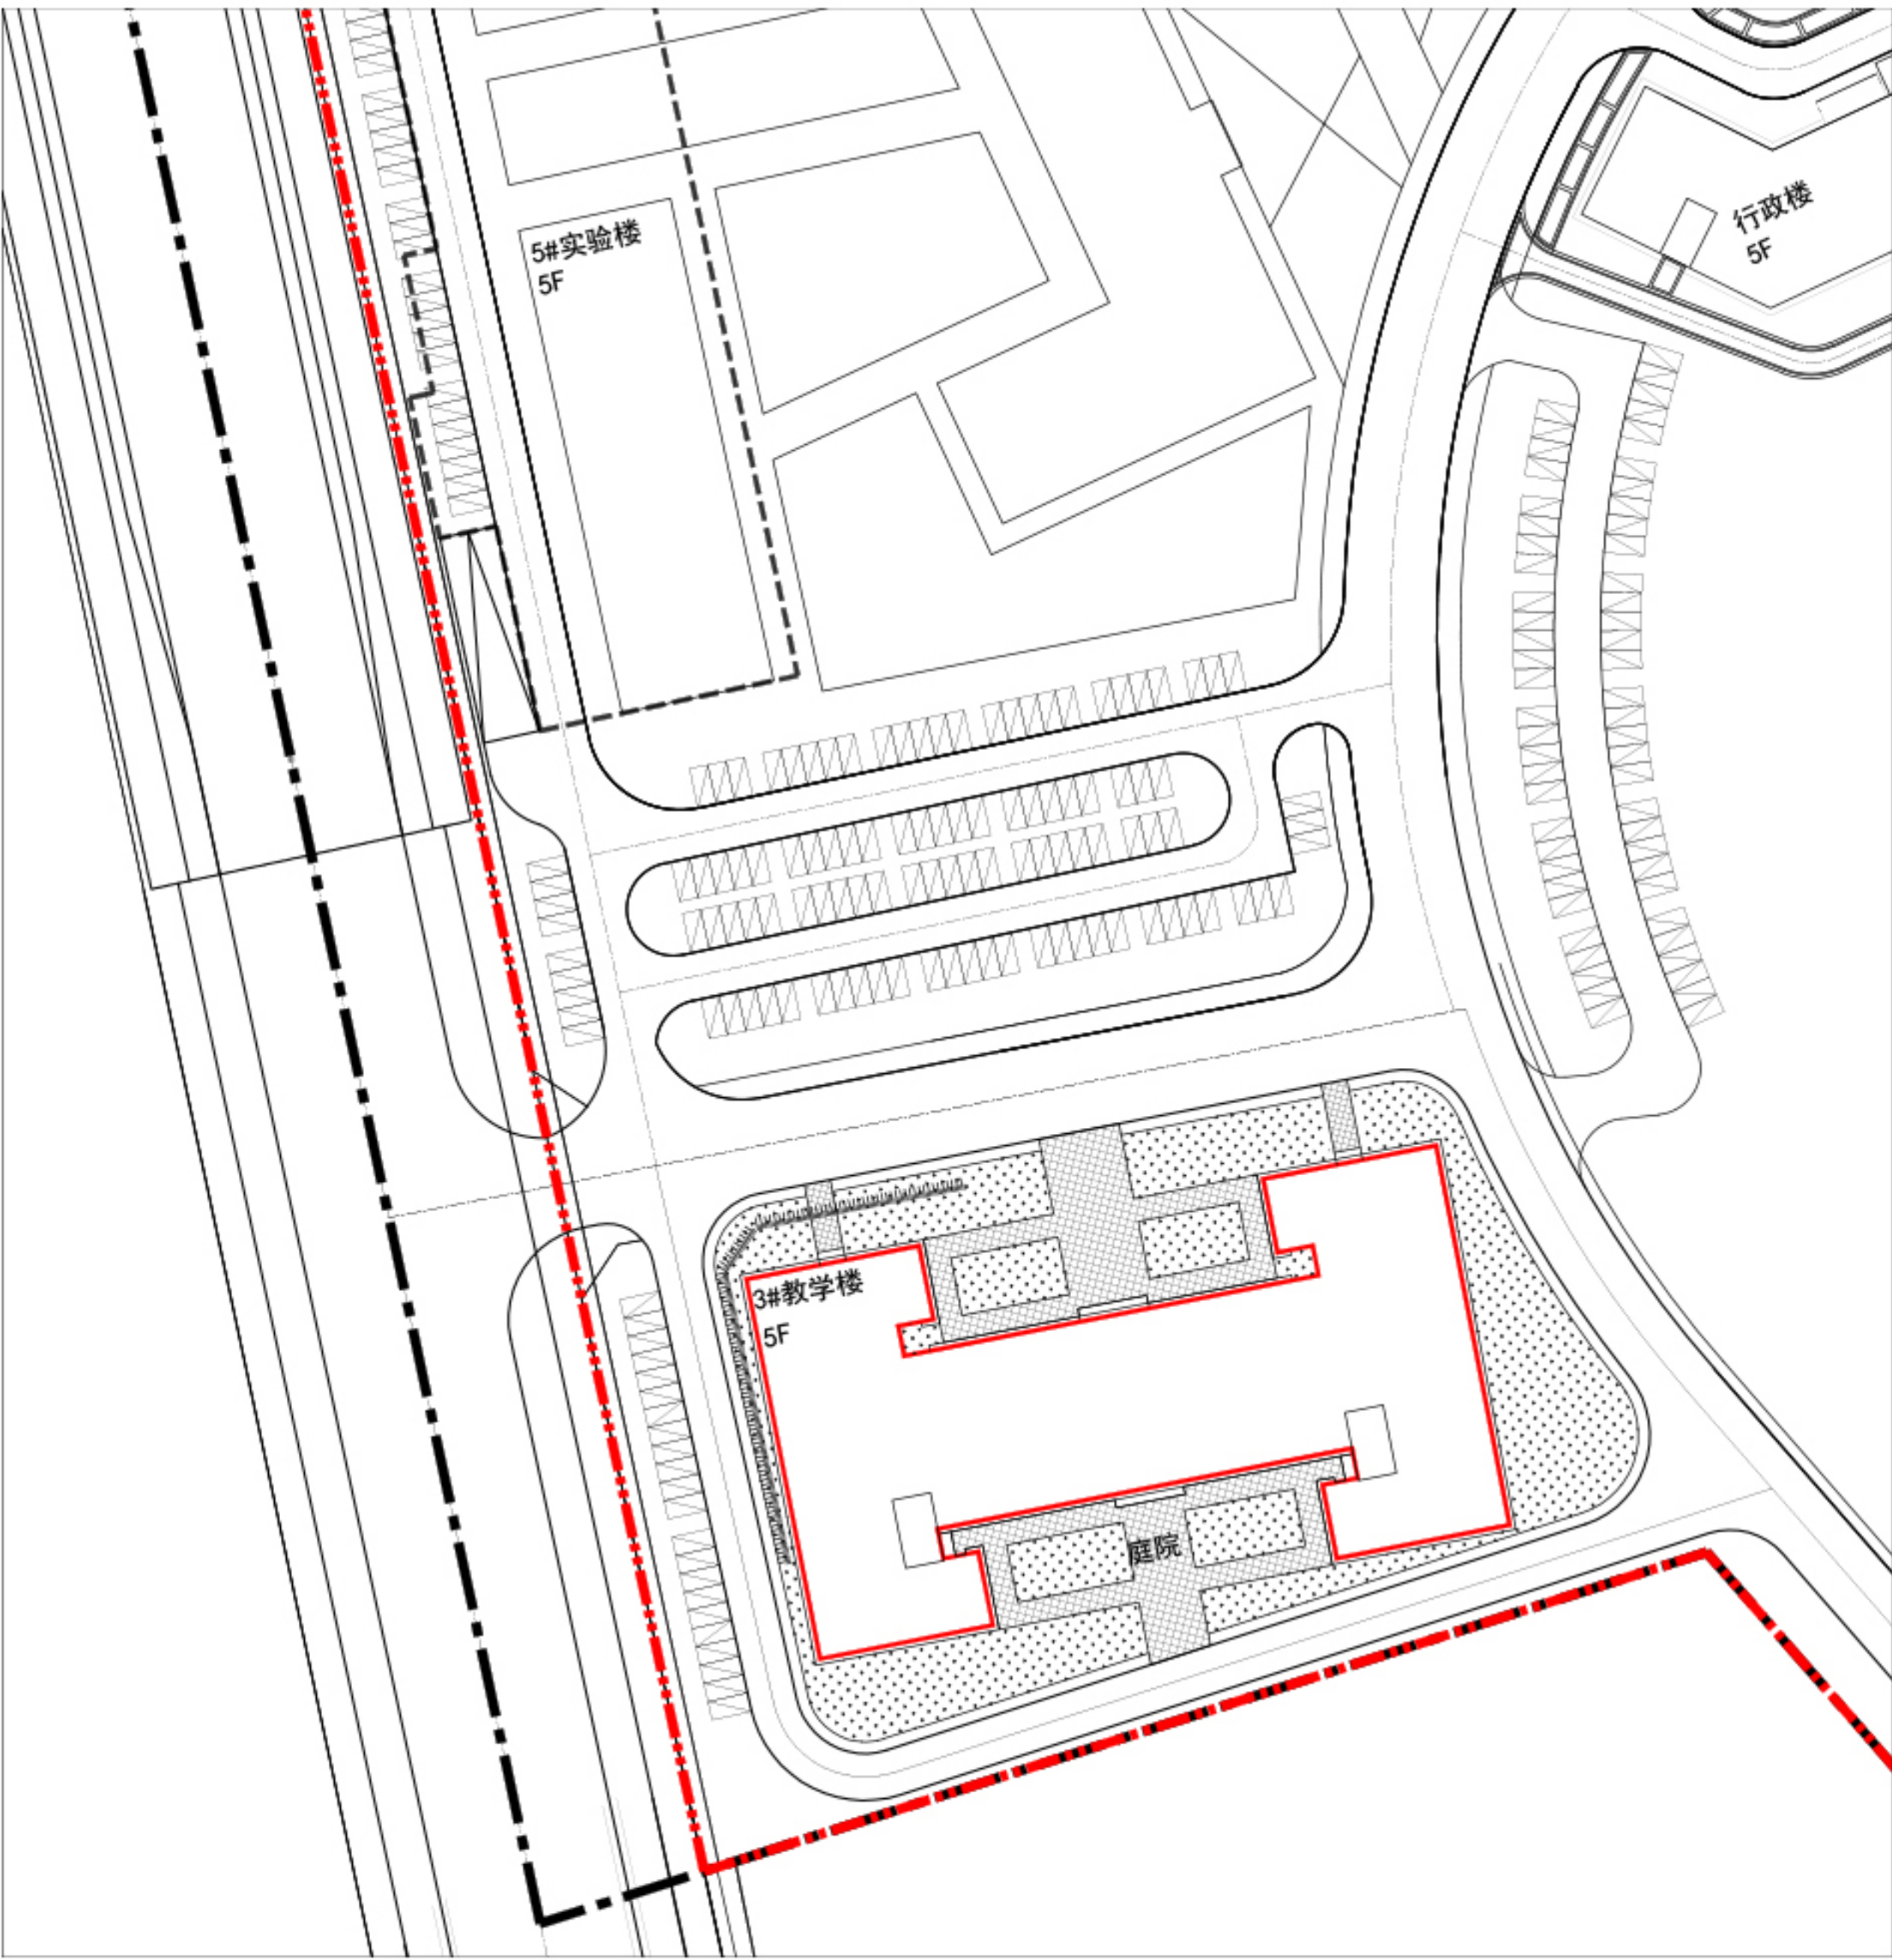

竣工图

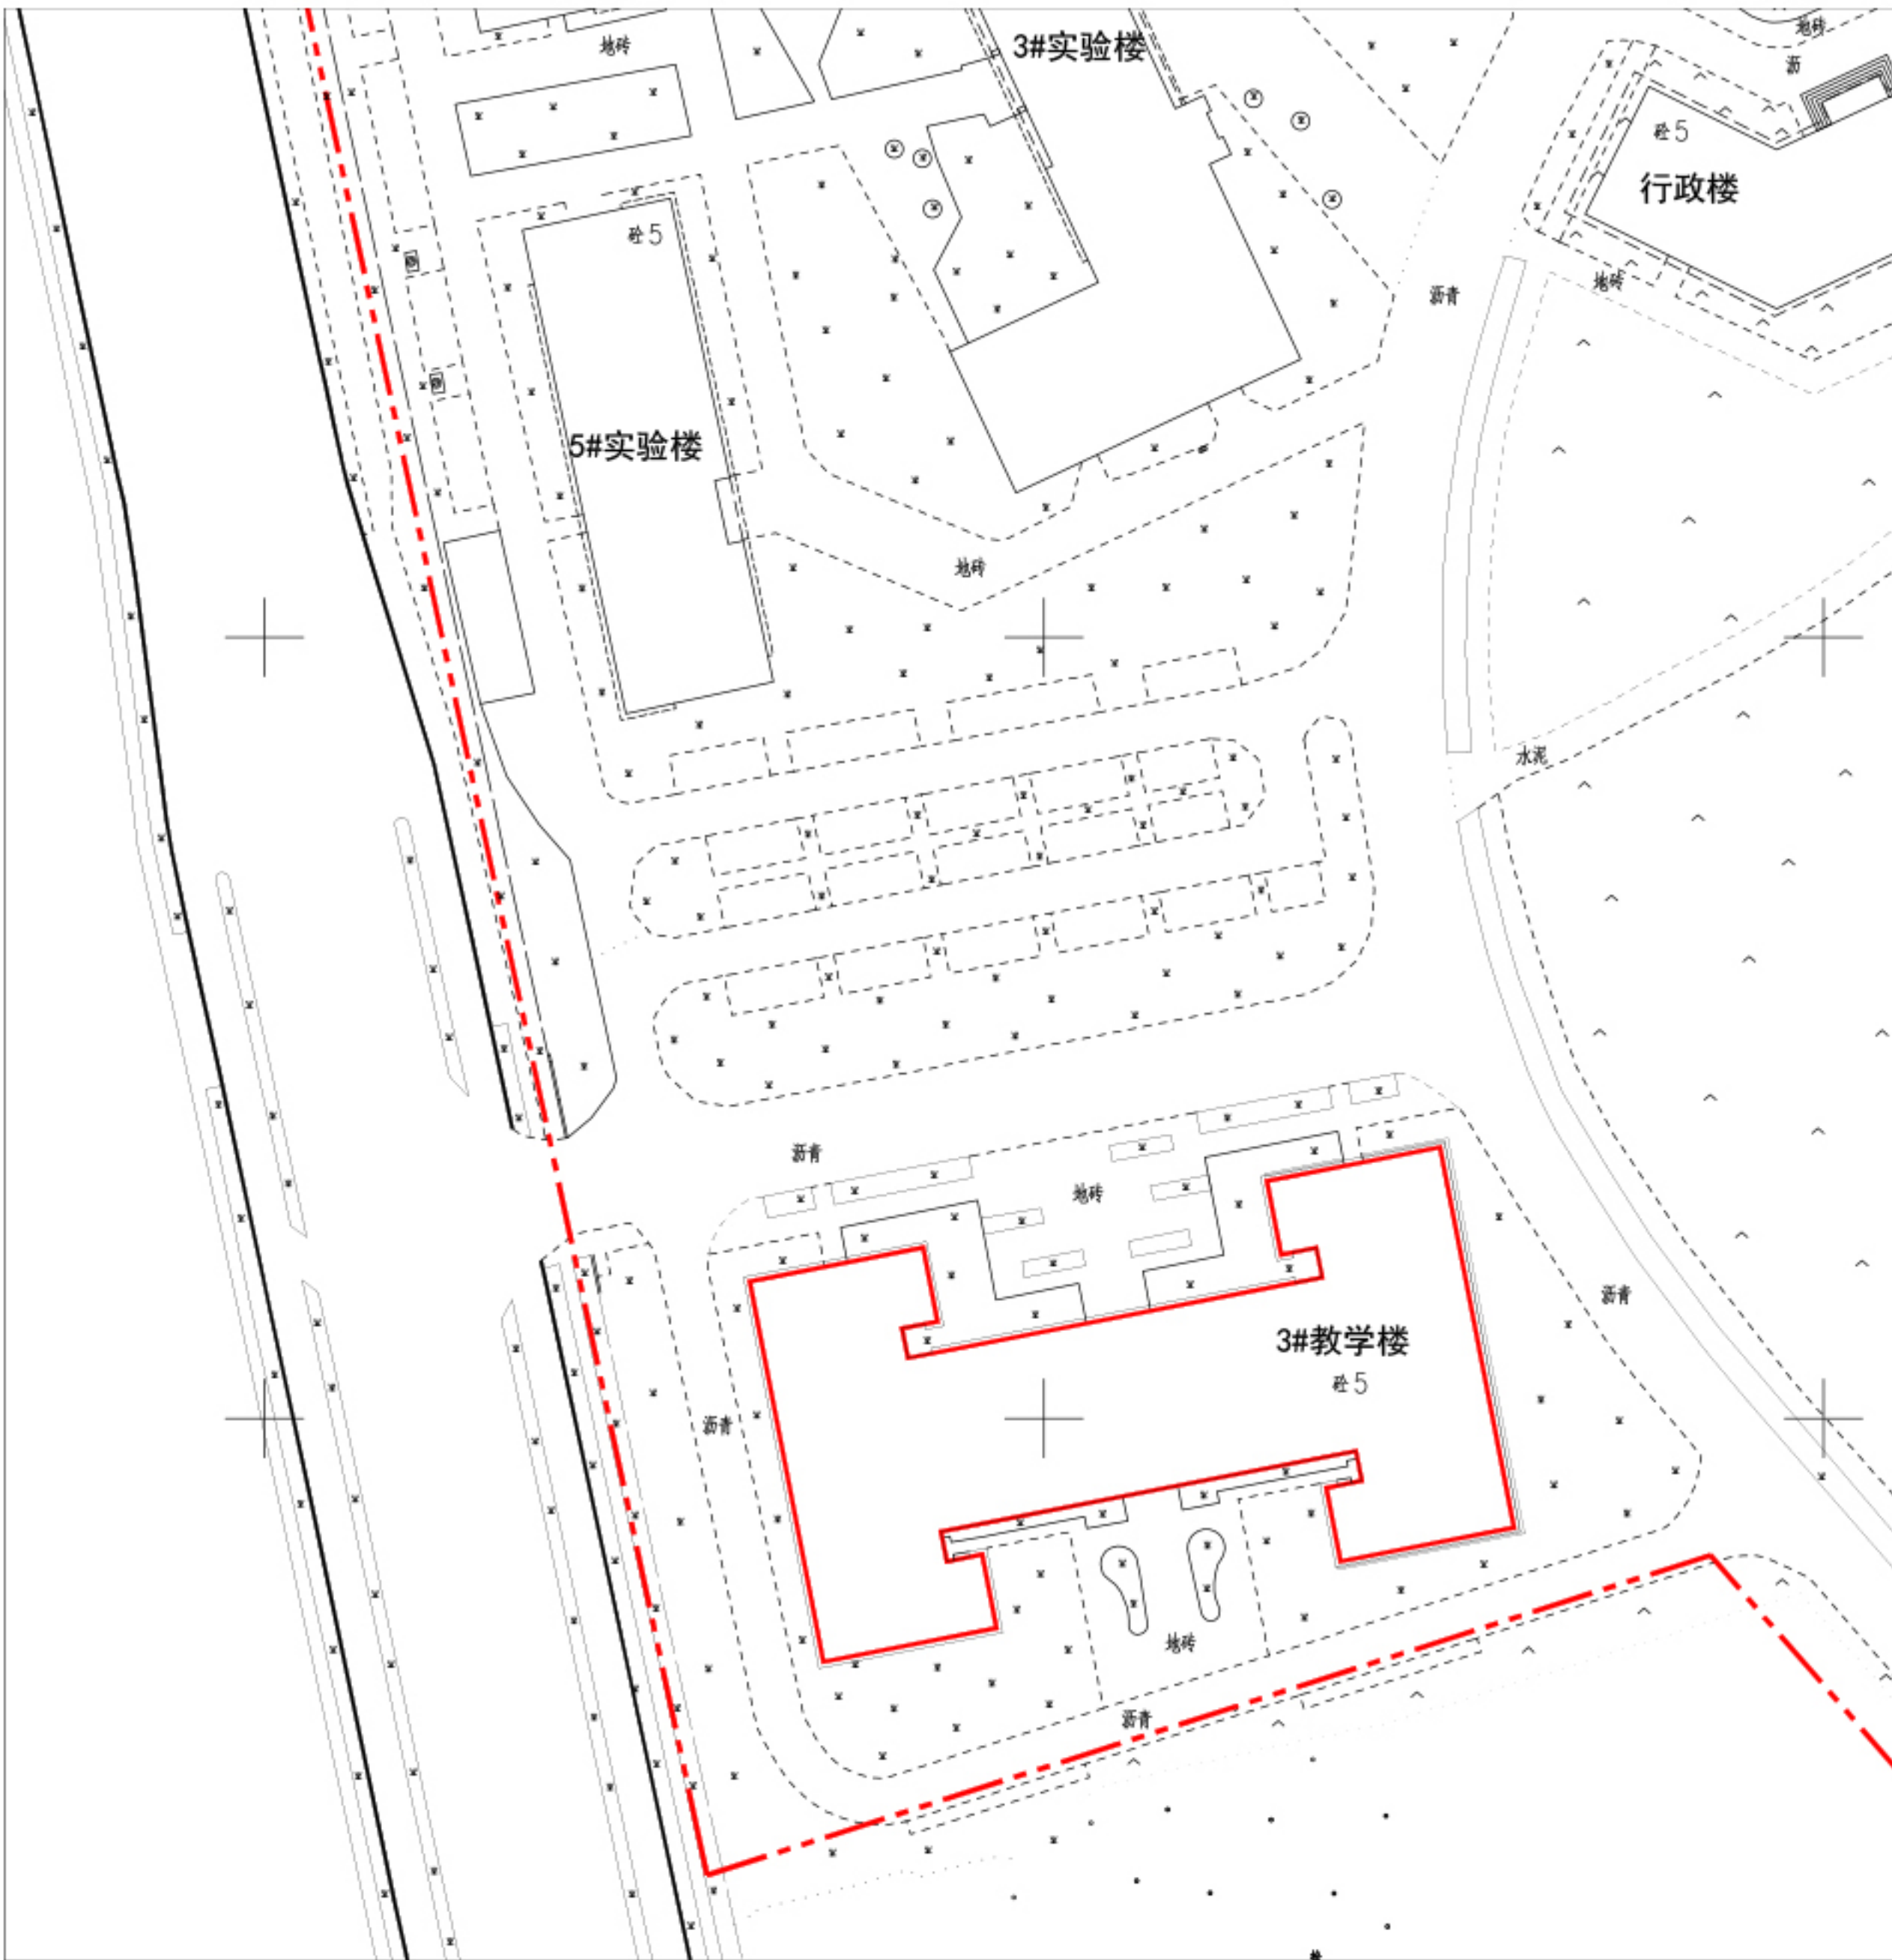

竣工鸟瞰图

