

保利·时代项目（二期）小学规划条件核实验收批前公示

根据黄石市城市建设投资开发有限责任公司申请，经2022年7月5日开发区·铁山区自然资源和规划委员会会议研究，原则同意公示无异议后按程序办理保利·时代项目（二期）小学规划条件核实验收。为广泛听取意见，根据《中华人民共和国城乡规划法》和《关于城乡规划公开公示的规定》（建规[2013]166号）的相关规定，先对该项目规划核实处理意见进行公示。在公示期间，有关单位或个人对该项目规划核实处理结果有何意见或建议的，可通过以下方式反映。

公示日期：2022年07月13日—2022年07月22日

联系电话：0714—6398064黄石市自然资源和规划局开发区·铁山区分局 黄先生

0714—6398075黄石市自然资源和规划局开发区·铁山区分局 王女士

网上公示：<http://zrzy.huangshi.gov.cn/>


电子邮箱：hszrzyhghj@163.com（黄石市自然资源和规划局网上邮箱）

有效反馈意见需留真实姓名、联系方式和地址。本案涉及的利害关系人，依法享有听证权，如需要听证，应在本案公示期内向审批机关提出。


黄石市自然资源和规划局

2022年07月05日

保利·时代项目小学规划图

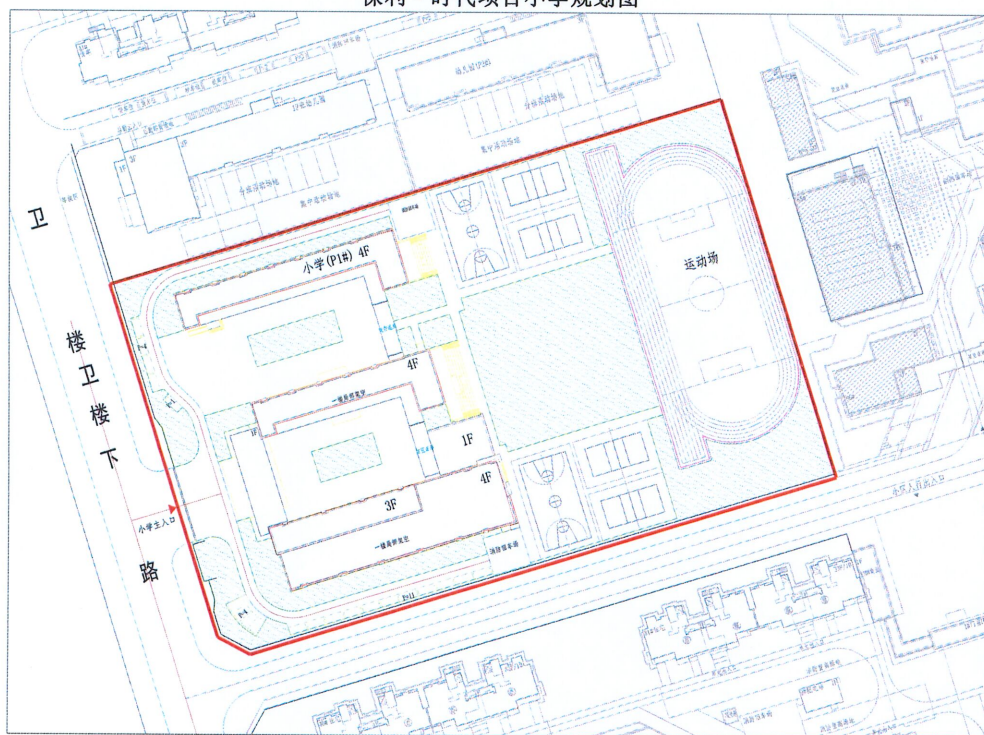

保利·时代（小学）竣工测量总平面（地形）图

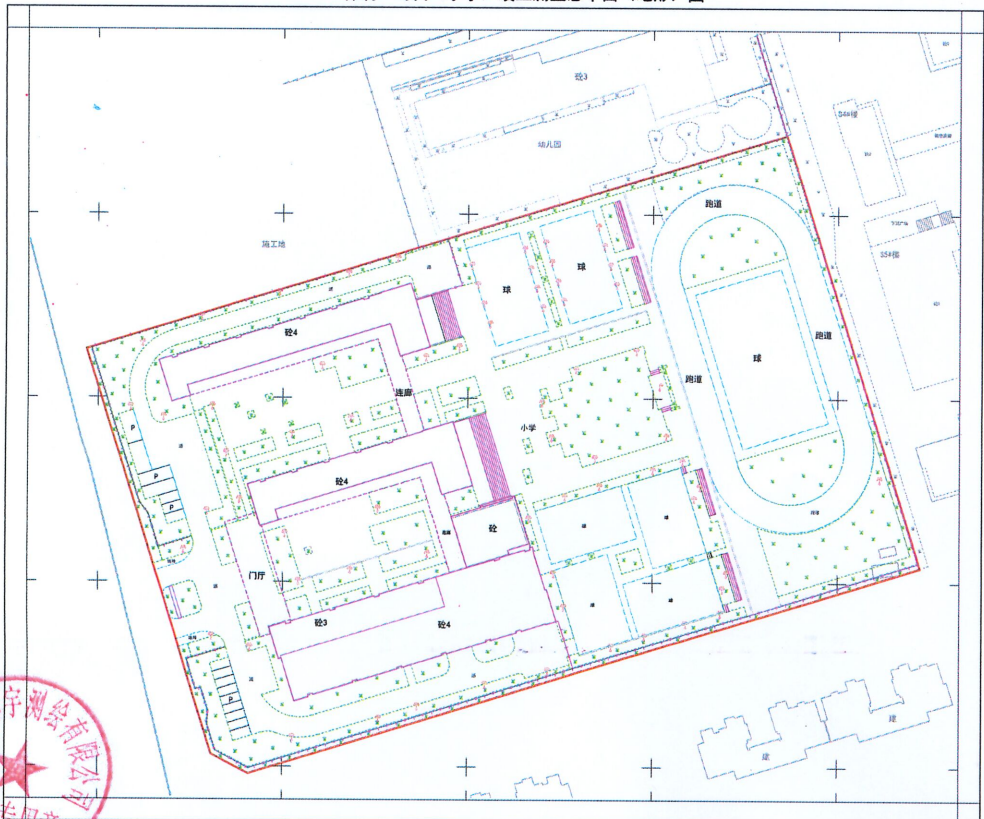

航拍全景竣工图



规划审批效果图



保利·时代项目小学竣工效果图

