

金融中心规划条件核实验收批前公示

根据黄石市众邦基业开发建设有限公司申请，经研究，拟公示无异议后按程序办理金融中心规划条件核实验收。为广泛听取意见，根据《中华人民共和国城乡规划法》和《关于城乡规划公开公示的规定》（建规[2013]166号）的相关规定，现对该项目规划条件核实验收进行公示

公示日期：2026年09月14日-2026年09月21日（7个工作日）

网站公示：<http://zrzy.huangshi.gov.cn/>（黄石市自然资源和城乡建设局官网）

公示期内：有关单位或个人如对公示内容有意愿或建议，可通过以下方式反馈：

联系电话：0714-6398067 黄石市自然资源和规划局开发区·铁山区分局 黄先生
0714-6398076 黄石市自然资源和规划局开发区·铁山区分局 王女士


电子邮箱：hszrzyhghj@163.com（黄石市自然资源和城乡建设局网上邮箱）

反馈意见应提供书面材料，反馈意见的个人应注明真实姓名、联系方式和地址；反馈意见的单位应加盖单位公章，注明联系人及联系方式。涉及该项目的利害关系人，依法享有听证权。如需听证，请在公示期内向我局提出书面申请。


黄石市自然资源和城乡建设局

2026年09月10日

竣工图

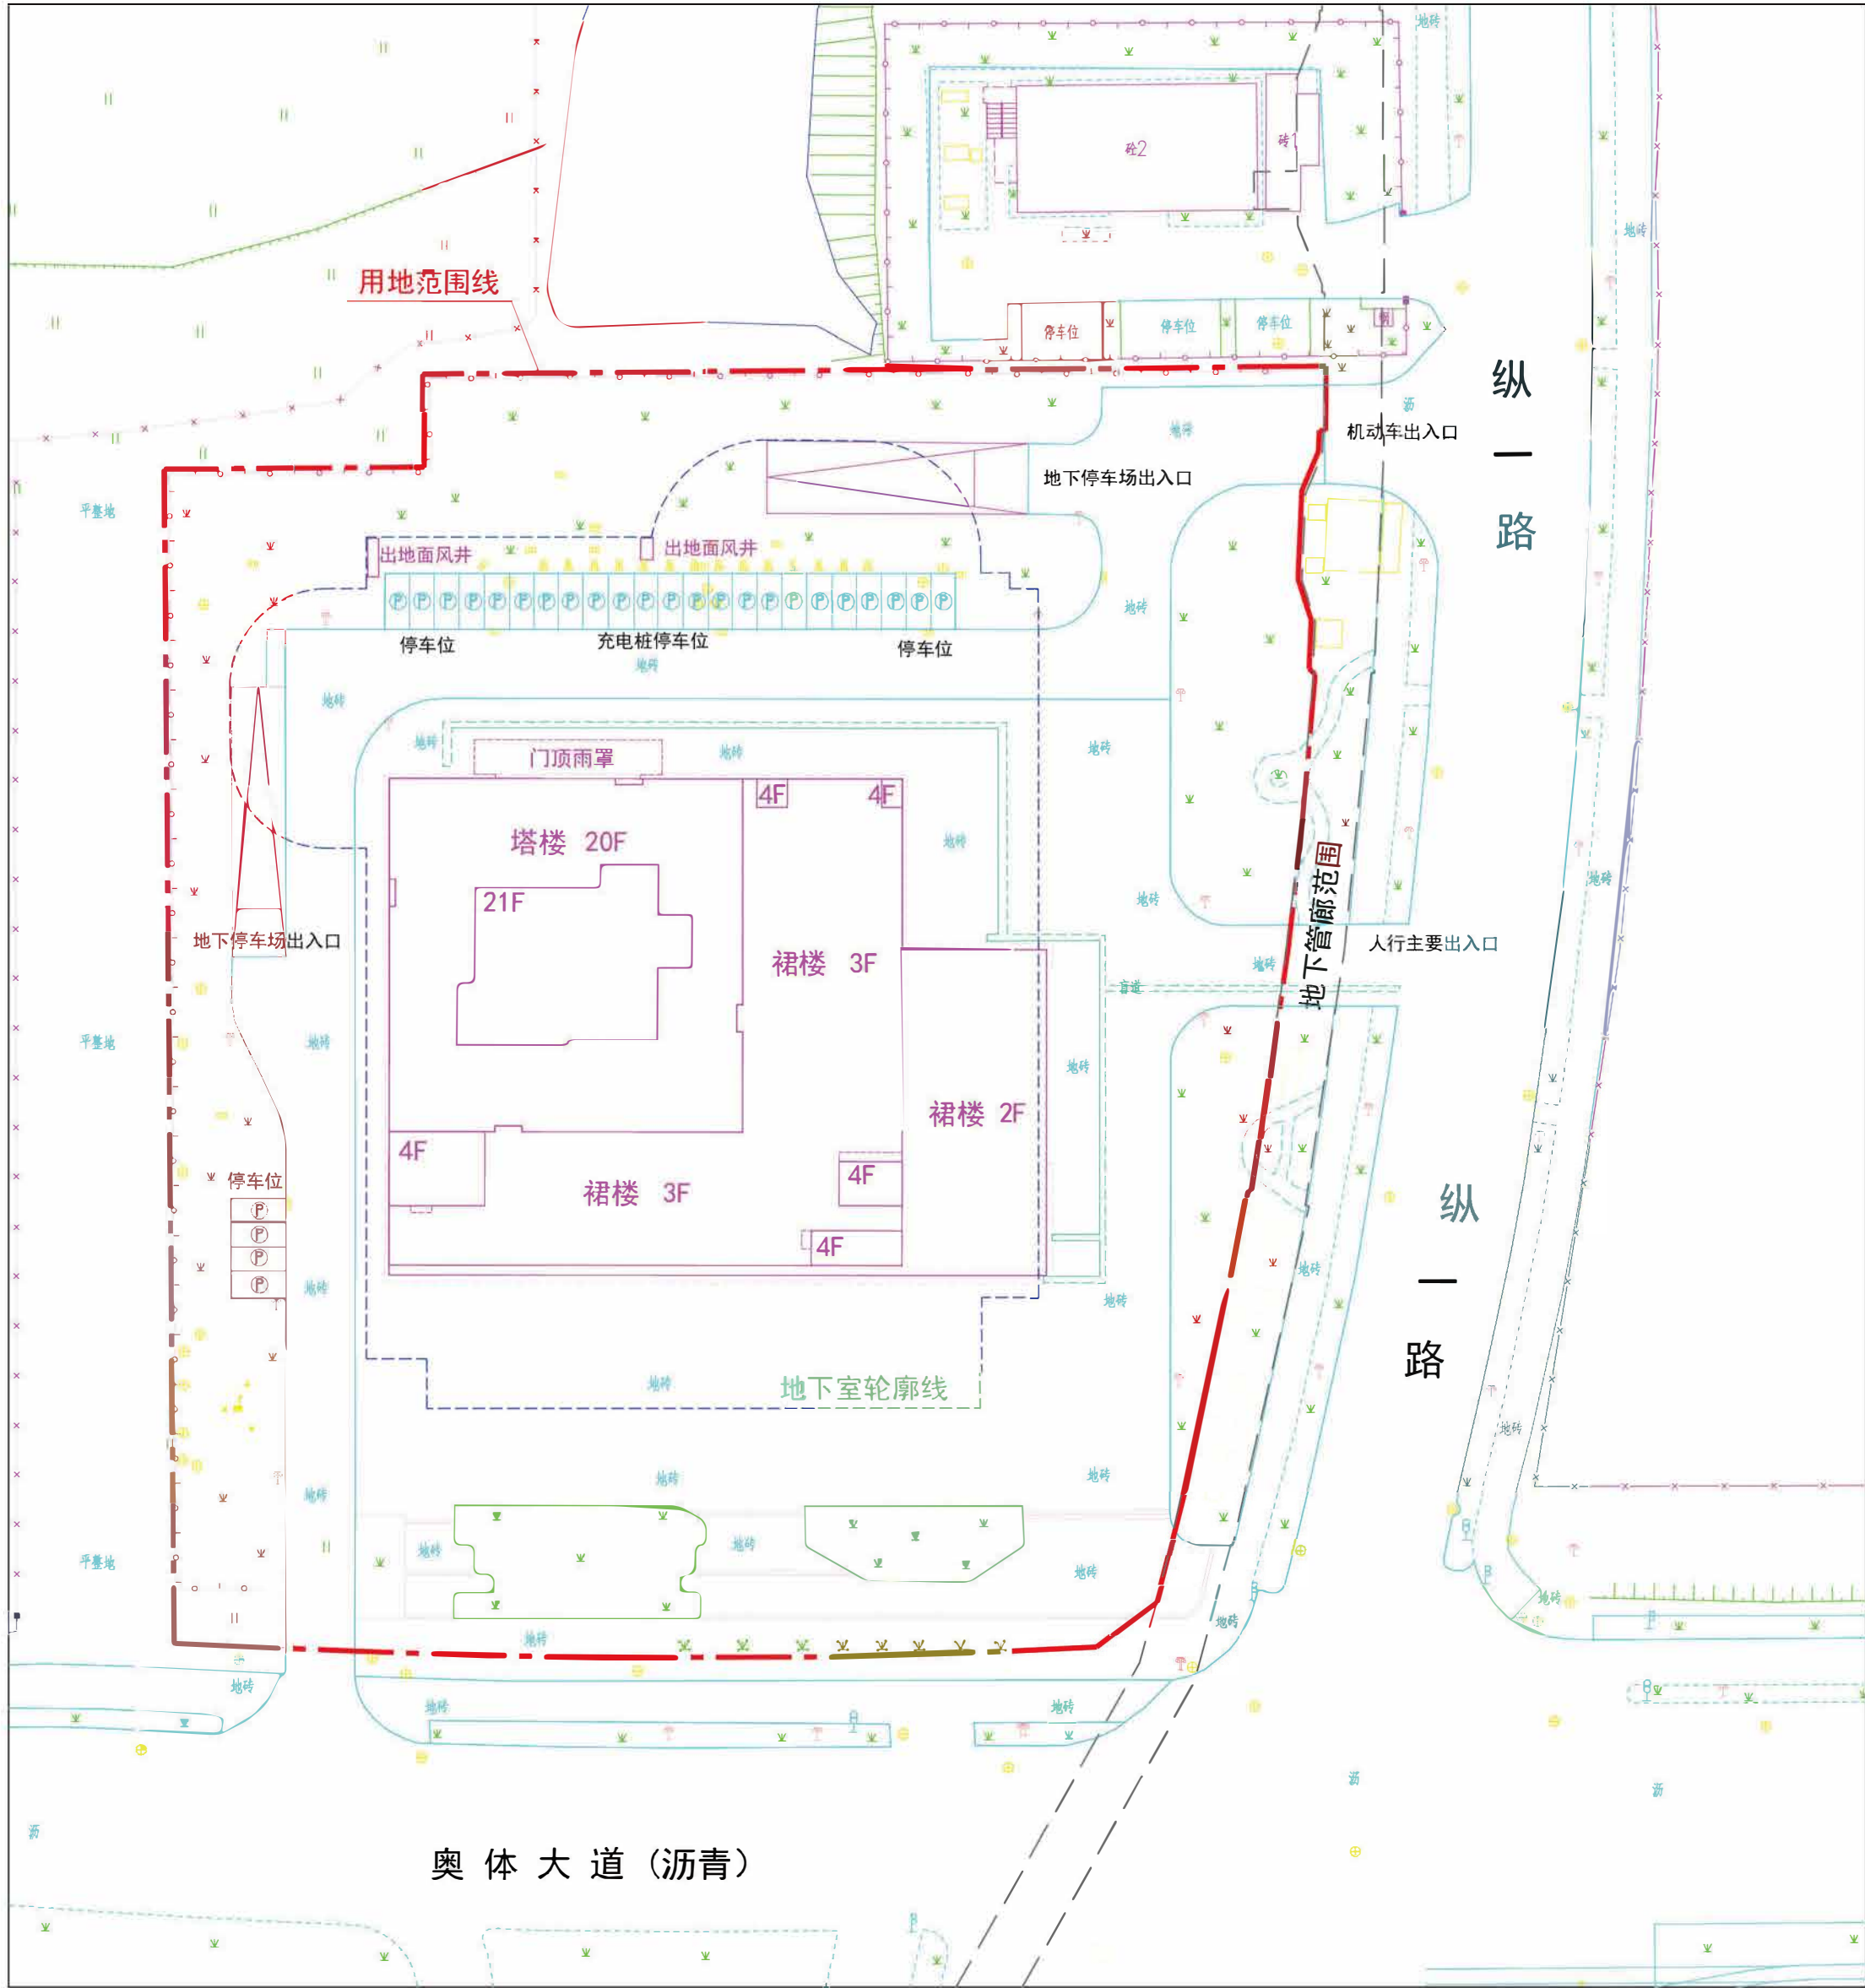

规划图

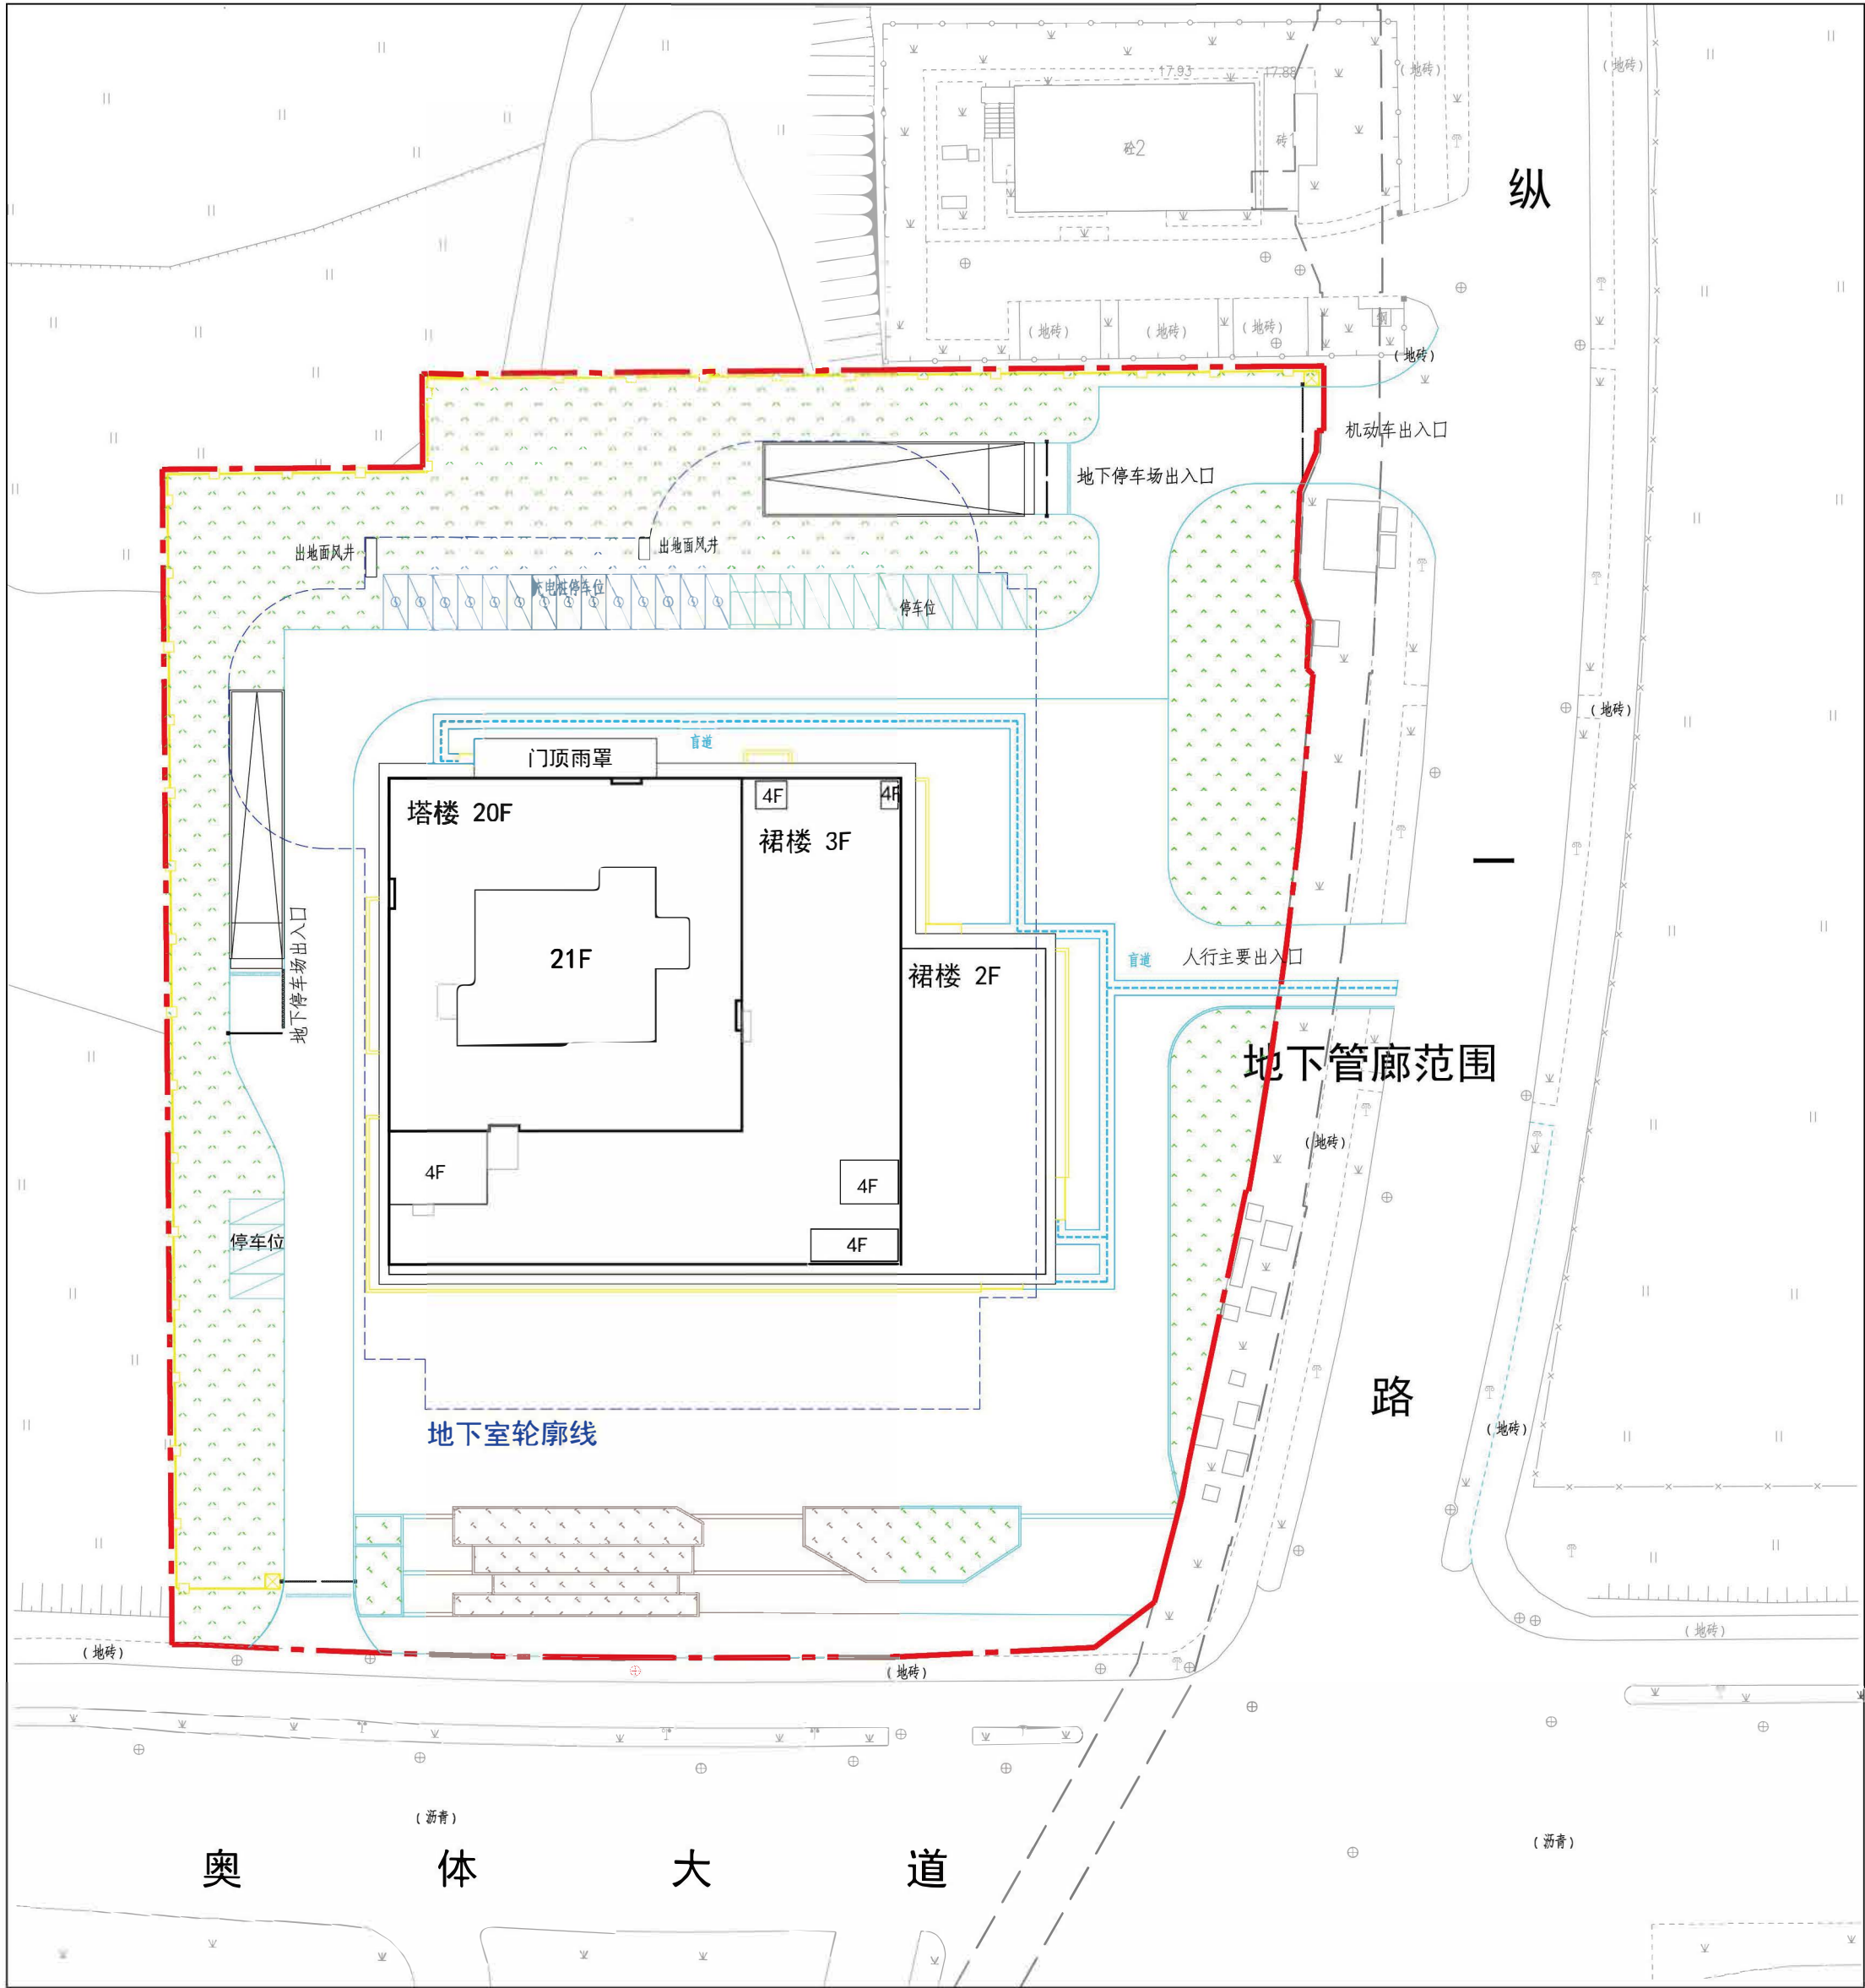

航拍图

