

关于下陆区幸福消防站新建项目规划核实批前公示

经下陆区幸福消防站申请，我局对该项目进行现场勘验，存在以下问题：

一是场内 40 米跑道、凉亭取消，二是地面停车位布局调整。经我局业务会研究，拟同意办理下陆区幸福消防站新建项目规划条件核实手续。为广泛听取意见，根据《中华人民共和国城乡规划法》和《关于城乡规划公开公示的规定》（建规〔2013〕166 号）等相关规定，现对该项目规划核实情况进行公示。

公示日期：2026 年 10 月 22 日——2026 年 10 月 30 日（7 个工作日）

网站公示：<http://zrzy.huangshi.gov.cn/>（黄石市自然资源和城乡建设局官网）

公示期内，有关单位或个人如对公示内容有异议或建议，可通过以下方式反馈：

- 1. 电子邮箱：hszrzyhghj@163.com（黄石市自然资源和城乡建设局网上邮箱）
- 2. 联系电话：0714-6251518 黄石市自然资源和城乡建设局 李女士

0714-5383068 黄石市自然资源和规划局下陆区分局 凌女士


反馈意见应提供书面材料，反馈意见的个人应注明真实姓名、联系方式和地址；反馈意见的单位应加盖单位公章，注明联系人及联系方式。涉及该项目的利害关系人，依法享有听证权。如需听证，请在公示期内向我局提出书面申请。

黄石市自然资源和城乡建设局
2026 年 10 月 20 日

下陆区幸福消防站新建项目审批布局



实测竣工图

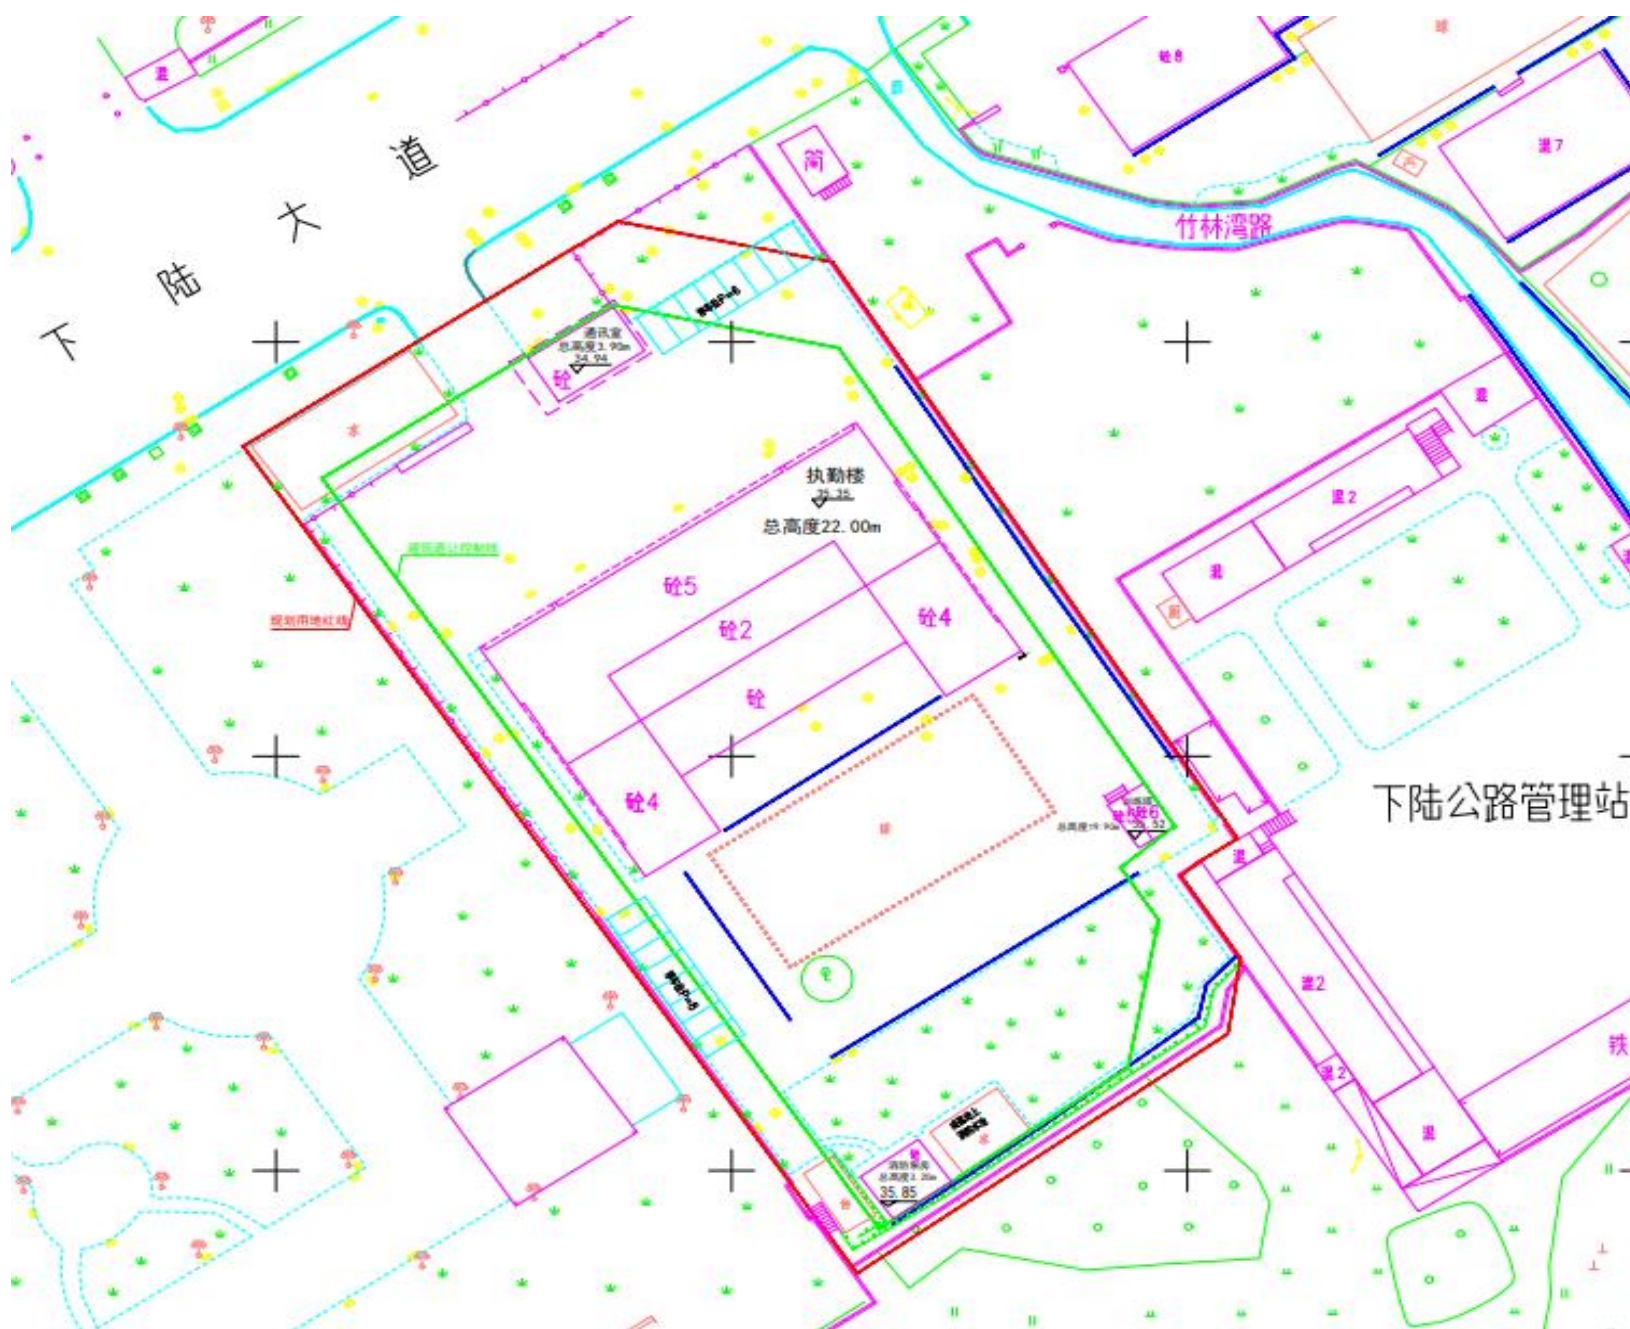

现场实拍图



规划审批与实测车位对比图

